

ZARZĄDZENIE NR 558/2019
PREZYDENTA MIASTA ELBLĄG

z dnia 20 grudnia 2019 r.

**w sprawie ustanowienia służebności gruntowej dla urządzeń istniejących na nieruchomości
Gminy Miasto Elbląg, położonej przy ul. Jodłowej 1 w Elblągu**

Na podstawie art. 30 ust. 2 pkt 3 ustawy z dnia 8 marca 1990 r. o samorządzie gminnym (t.j. Dz. U. z 2019 r. poz. 506 ze zm.) oraz § 15 Zasad nabywania, zbywania i obciążania nieruchomości Gminy Miasto Elbląg oraz ich wydzierżawiania lub wynajmowania na czas oznaczony dłuższy niż trzy lata lub czas nieoznaczony, stanowiących załącznik do uchwały Nr XIV/265/2008 Rady Miejskiej w Elblągu z dnia 24 kwietnia 2008 r. w sprawie określenia zasad nabywania, zbywania i obciążania nieruchomości Gminy Miasto Elbląg oraz ich wydzierżawiania lub wynajmowania na czas oznaczony dłuższy niż trzy lata lub na czas nieoznaczony (Dz. Urz. Woj. Warmińsko – Mazurskiego Nr 89, poz. 1618 ze zm.),

zarządza się, co następuje:

§ 1.

1. Postanawia się ustanowić na nieruchomości gruntowej, stanowiącej własność Gminy Miasto Elbląg, położonej w Elblągu przy ul. Jodłowej 1, oznaczonej w ewidencji gruntów i budynków w obrębie 29 jako działka nr 223/3 o powierzchni 0,2437 ha, dla której Sąd Rejonowy w Elblągu prowadzi księgę wieczystą nr EL1E/00033110/7, w miejscu zaznaczonym kolorem pomarańczowym na mapie, stanowiącej załącznik do niniejszego zarządzenia – za jednorazowym wynagrodzeniem, nieograniczoną w czasie służebność gruntową, na rzecz każdorazowego właściciela nieruchomości, położonej w Elblągu przy ul. Królewieckiej, oznaczonej w ewidencji gruntów i budynków w obrębie 29 jako działka nr 222/1 o powierzchni 0,1801 ha, polegającą na prawie przechodu istniejącego przyłącza wodociągowego, z ograniczeniem tego prawa do obszaru odpowiadającego szerokości 3 m, położonego wzdłuż osi sieci wodociągowej (po 1,5 m po obu stronach osi gazociągu).

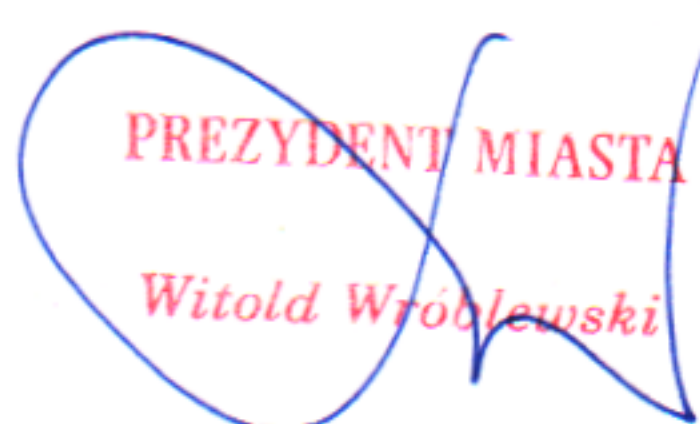
2. Szczegółowe warunki ustanowienia służebności zostaną określone w protokole z rokowań.

§ 2.

Wykonanie zarządzenia nastąpi w formie aktu notarialnego.

§ 3.

Zarządzenie wchodzi w życie z dniem podpisania.


PREZYDENT MIASTA
Witold Wróblewski

Załącznik do Zarządzenia

Nr 558 / 2019 Prezydenta Miasta Elbląg
z dnia 20 grudnia 2019

PREZIDENT MIASTA

Witold Wróblewski

25.12.2019
1708-1008/2007

06.12.2006
SŁ

19.10.06
25.12.2019

25.12.2019
1708-1008/2007

Przedsiębiorstwo
Usług Geodezyjno-Kartograficznych
"GEOEXPRES"
Elbląg ul. Wyczółkowskiego 3

Prace polowe:

geod. upr. J. Palczynski
upr. zow. 14850

Księga Robót: 4/2007

Wykonawca robót:

Kierownik Robót

geod. upr. J. Palczynski
upr. zow. 14850

KERG: 1708-1008/2007

MAPA ZASADNICZA
Skala 1:500
INWENTARYZACJA POWYKONAWCZA
WICEPREZIDENT MIASTA

Elbląg
Nauka Królewiecka 176

1. Osnowa - Układ państwowy 2000

2. Poziom odniesienia "Krańsztod"

DYREKTOR DEPARTAMENTU
GEODEZJI MIEJSKI

Sławomir Skorupa

764 PsN

24-11-2019

mgr inż. Joanna Danilewicz

UZASADNIENIE

Gmina Miasto Elbląg jest właścicielem nieruchomości gruntowej położonej przy ul. Jodłowej 1 w Elblągu, oznaczonej w ewidencji gruntów i budynków w obrębie 29 jako działka nr 223/3 o powierzchni 0,2437 ha, dla której Sąd Rejonowy w Elblągu prowadzi księgę wieczystą nr EL1E/00033110/7.

Na ww. nieruchomości usytuowane jest przyłącze wodociągowe, będące własnością osoby fizycznej, tj. właściciela nieruchomości, położonej w Elblągu przy ul. Królewieckiej, oznaczonej w ewidencji gruntów i budynków w obrębie 29, jako działka 222/1 o powierzchni 0,1801 ha.

W celu uregulowania stanu prawnego nieruchomości, niezbędne jest ustanowienie służebności gruntowej, będącej przedmiotem niniejszego zarządzenia. Służebność gruntową ustanawia się na czas nieograniczony, za jednorazowym wynagrodzeniem w kwocie 458,00 zł powiększonej o należny podatek VAT.

DYREKTOR DEPARTAMENTU
GEODETA MIEJSKI

Sławomir Skorupa